

Số : 207/BB-UBND

BIÊN BẢN

Kiểm tra việc chấp hành các quy định của pháp luật trong các lĩnh vực

Hôm nay lúc 09 giờ 00 phút, ngày 01 tháng 11 năm 2023

1. Thành phần Tổ kiểm tra:

Đại diện phòng Tài nguyên và Môi trường: Ông Huy Phương - Chuyên viên; Ông Đặng Hải Bình - Chuyên viên; Ông Trần Hữu Thức - Chuyên viên

Đại diện phòng Tài chính - Kế hoạch: Vắng mặt.

Đại diện phòng Quản lý đô thị: Ông Phạm Văn Khánh.

Đại diện phòng Kinh tế: Vắng mặt.

Đại diện Phòng Lao động - Thương binh và Xã hội: Vắng mặt.

Đại diện Công an quận: Ông Nguyễn Văn Dũng - Đội Cảnh sát PCCC.

Đại diện Đội Quản lý thị trường số 12: Vắng mặt.

Đại diện Công ty Điện lực An Phú Đông: Ông Nguyễn Văn Hà.

Đại diện Chi cục thuế khu vực Quận 12 - huyện Hóc Môn: Ông Trịnh Ngọc Dương - Kiểm tra viên.

Đại diện UBND phường Hiệp Thành: Ông Nguyễn Hữu Sang - Cán bộ Kinh tế.

Tiến hành kiểm tra tại: Xưởng may - Địa điểm kinh doanh Công ty TNHH Thời trang Quốc tế Hồng Ngọc

Địa chỉ: Số 362/104/8 - 362/104/10 đường HT 13, Khu phố 7, phường Hiệp Thành, Quận 12

Điện thoại: 0974.586.106 - Bà Thanh.


Đại diện đơn vị được kiểm tra: Ông Đỗ Văn Hồng - Giám đốc.

2. Thông tin và các hồ sơ pháp lý của đơn vị được kiểm tra:

- Công ty có Giấy chứng nhận đăng ký doanh nghiệp công ty trách nhiệm hữu hạn một thành viên số 0312999281 do Phòng Đăng ký kinh doanh - Sở Kế hoạch và Đầu tư thành phố Hồ Chí Minh cấp lần đầu ngày 04/11/2014, thay đổi lần thứ 4 ngày 13/6/2022.

- Thửa đất số 541, tờ bản đồ số 2 - Giấy chứng nhận quyền sử dụng đất số CH10106 do UBND quận cấp ngày 08/8/2017, Thửa đất số 526, tờ bản đồ số 2 - Giấy chứng nhận quyền sử dụng đất số CS12787 do Sở TNMT cấp ngày 24/9/2018.

- Giấy kiểm định số 98/GCN-KĐ ngày 08/8/2023 cho 01 nồi đun điện (công suất: 120kg/h, thời hạn đến ngày 07/8/2023); Giấy kiểm định ngày 30/8/2023 cho 01 nồi nâng hàng (tải trọng: 2,8 tấn, thời hạn đến ngày 28/8/2024); Giấy kiểm định ngày

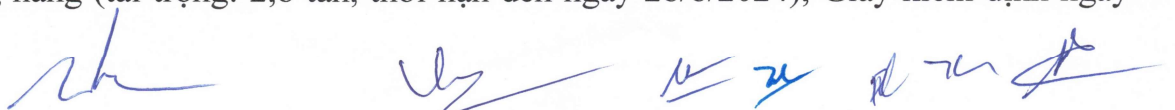

30/8/2023 cho 02 bình chịu áp lực (dung tích: 500 l và 380 l, thời hạn đến ngày 28/8/2025).

3. Nội dung kiểm tra:

- Về quy mô hoạt động:

+ Tổng diện tích khu đất: khoảng 2.600 m². Tại thời điểm kiểm tra, ghi nhận hiện trạng nhà xưởng không thay đổi so với thời điểm thuê, cụ thể 01 nhà xưởng (vách tôn, kèo sắt, mái tôn), 01 trệt, 01 lầu (kèo sắt, mái tôn, tường gạch).

+ Ngành nghề: May gia công quần áo.

+ Công suất hoạt động: trung bình khoảng 100.000 sản phẩm/tháng (quần áo).

+ Số lao động: 160 người đang làm việc. Tại thời điểm kiểm tra, ghi nhận công ty có hợp đồng lao động.

+ Máy móc: đính kèm danh mục.

- Về lĩnh vực môi trường:

+ Công ty chưa cung cấp Giấy phép môi trường liên quan đến hoạt động của Công ty tại địa điểm trên.

+ Công ty có sử dụng nước giếng (01 giếng): có đồng hồ đo lưu lượng sử dụng nước, chưa lập sổ theo dõi lưu lượng sử dụng nước.

+ Về nước thải: phát sinh nước thải sinh hoạt từ hoạt động của công nhân được xử lý qua bể tự hoại, không hoạt động nấu ăn tại trụ sở (có hợp đồng với Công ty TNHH Hương Ngọc Phát).

+ Về chất thải rắn: có hợp đồng thu gom, vận chuyển chất thải rắn công nghiệp với Hộ kinh doanh Mua bán vải Tám Mốt (ông Nguyễn Văn Tám) và Công ty TNHH Dịch vụ Môi trường Ban Mai Xanh; hợp đồng thu gom, vận chuyển chất thải nguy hại với Công ty TNHH MTV Môi trường Đô thị TP. HCM, hợp đồng thu gom, vận chuyển chất thải rắn sinh hoạt với Công ty TNHH Dịch vụ Môi trường Ban Mai Xanh.

Chất thải nguy hại: Bổ sung hợp đồng sau.

- Về lĩnh vực điện: công ty đang sử dụng điện qua trạm biến áp NGUYEN PHAN GIA. Tại thời điểm kiểm tra, hệ thống điện tại công ty đang vận hành bình thường, chưa phát hiện đã mất an toàn.


- Về lĩnh vực thuế: Công ty do Chi cục thuế quản lý. Doanh nghiệp có kê khai thuế theo quy định.

- Về lĩnh vực an toàn lao động: 02 bình chịu áp lực, 01 tời nâng, 01 nồi hơi điện (có hồ sơ thiết kế và kiểm định an toàn)

- Về lĩnh vực phòng cháy chữa cháy: Có hồ sơ thẩm duyệt, nghiệm thu phòng cháy chữa cháy, có trang thiết bị thực tế đảm bảo theo quy định.

- Về lĩnh vực thuế: địa điểm kinh doanh phụ thuộc vào trụ sở chính của công ty tại Hóc Môn. Công ty có kê khai nộp thuế theo quy định, không nợ thuế.

4. Ý kiến của đơn vị được kiểm tra:

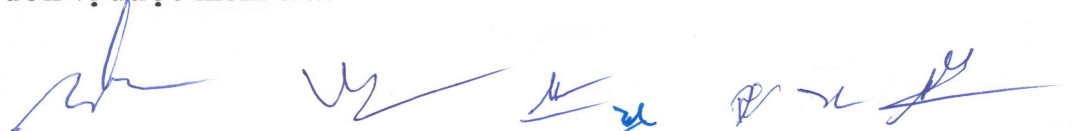

- Công ty hoạt động gia công hàng may mặc tại địa điểm trên từ tháng 09/2023, công suất: 100.000 quần áo/tháng.
- Số lao động: 160 người.
- Công ty có sử dụng nước giếng (01 giếng).
- Công ty sẽ bổ túc sổ theo dõi lưu lượng nước sử dụng, hợp đồng chuyển giao chất thải nguy hại **trước ngày 11/11/2023**.
- Công ty sẽ trám lấp giếng khai thác không còn sử dụng và báo cáo phòng TNMT **trước ngày 01/01/2024**.

5. Ý kiến của Tổ kiểm tra:

Thời điểm kiểm tra ghi nhận công ty đang hoạt động gia công hàng may mặc tại địa điểm trên. Hiện trạng: 160 lao động.

Tổ công tác đề nghị các nội dung sau:

- Thực hiện thủ tục giấy phép môi trường tại địa điểm hoạt động theo quy định tại Nghị định số 08/2022/NĐ-CP ngày 10 tháng 01 năm 2022 của Chính phủ quy định chi tiết một số điều của Luật Bảo vệ môi trường năm 2020.
 - Lập báo cáo công tác bảo vệ môi trường định kỳ hàng năm theo Thông tư số 02/2022/TT-BTNMT ngày 10 tháng 01 năm 2022 của Bộ Tài nguyên và Môi trường quy định chi tiết thi hành một số điều của Luật Bảo vệ môi trường.
 - Công ty thường xuyên kiểm tra hệ thống điện nội bộ thuộc phạm vi quản lý của công ty để có bảo trì, sửa chữa kịp thời các vị trí không bảo đảm an toàn (nếu có) trên hệ thống điện; thực hiện các nghĩa vụ về sử dụng điện an toàn theo hợp đồng mua bán điện đã ký kết với điện lực.
 - Bố trí lại khu vực lưu chứa chất thải nguy hại, chất thải rắn công nghiệp, chất thải rắn sinh hoạt; bổ sung hợp đồng chuyển giao chất thải nguy hại **trước ngày 20/11/2023**, quá thời gian trên nếu công ty không thực hiện thì sẽ bị xử lý theo quy định pháp luật hiện hành.
 - Bổ sung sổ theo dõi lưu lượng nước sử dụng (đóng dấu xác nhận của Công ty), liên hệ Công ty Cấp nước Trung An để gắn đồng hồ nước thủy cục; trám lấp giếng khoan (lập hồ sơ trám giếng theo quy định hiện hành gửi đến các cơ quan chức năng) và thông tin kết quả về phòng Tài nguyên và Môi trường **trước ngày 01/01/2024**.
 - Bổ sung các giấy tờ pháp lý liên quan đến việc sử dụng đất, giấy phép xây dựng tại địa điểm trên **trước ngày 11/11/2023**.
 - Đề nghị UBND phường Hiệp Thành rà soát công trình xây dựng tại địa điểm hoạt động của công ty, xử lý theo thẩm quyền hoặc thông tin phòng Quản lý đô thị để xử lý (nếu có) theo quy định, tổng hợp kết quả báo cáo UBND quận định kỳ.
 - Đề nghị công ty bố trí khu vực hố ga cuối để thuận tiện cho công tác lấy mẫu nước thải. Đoàn sẽ tổ chức lấy mẫu, thời gian lấy mẫu dự kiến trong tháng 11/2023.
- Căn cứ kết quả kiểm tra và hồ sơ công ty cung cấp, Tổ kiểm tra sẽ báo cáo UBND quận và thông tin hướng xử lý đến công ty được biết.




Biên bản kết thúc lúc 11 giờ 30 phút cùng ngày, đã đọc cho các bên liên quan cùng nghe và cùng ký tên dưới đây, được lập thành 08 bản có nội dung và giá trị như nhau và gửi cho các bên./.


ĐD phòng TNMT

ĐD phòng TCKH

ĐD phòng Kinh tế

Thư ký

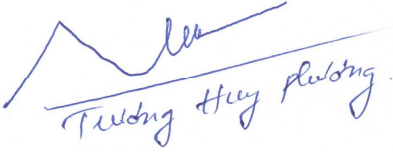
Trương Huy Phương

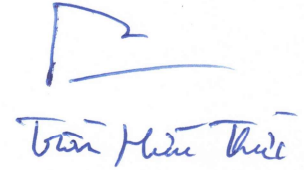


ĐD phòng QLĐT

ĐD phòng LĐ-TB&XH

ĐD Công an quận

Đội QLTT số 12


Phạm Văn Khánh

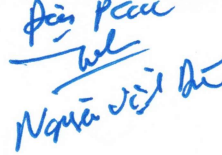



ĐD Công ty ĐL APBD

ĐD CC Thuế KV Q12-HM

ĐD UBND phường


Nguyễn Văn Hà

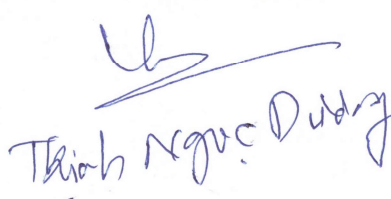

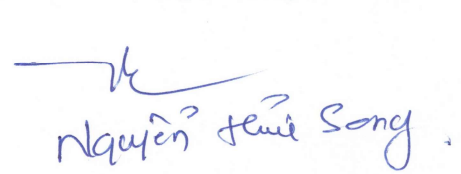

ĐD Công ty

Người phiên dịch

ĐD Chủ sở hữu đất





Trụ sở : 1358/21/5G Đường Quang Trung, P. 14, Q. Gò Vấp, TP. HCM
 Hot line : 0919797284 - 0919986829
 E-mail : moitruongphuongnam@gmail.com
 Website : www.moitruongphuongnam.com

PHÒNG THÍ NGHIỆM ĐẠT CHỨNG NHẬN VIMCERTS 039 & ISO/IEC 17025:2017

PHIẾU KẾT QUẢ KIỂM NGHIỆM

Mã số phiếu: 24.6860

1. **Đơn vị yêu cầu** : PHÒNG TÀI NGUYÊN VÀ MÔI TRƯỜNG QUẬN 12
 2. **Địa điểm lấy mẫu** : CÔNG TY TNHH THỜI TRANG QUỐC TẾ HỒNG NGỌC
 – XƯỜNG MAY

Đ/c: 362/104/8-362/104/10 Hiệp Thành 13, KP7, phường Hiệp Thành, Quận 12, TP. HCM

3. **Phân loại mẫu** : Nước thải tại hồ ga cuối sau hệ thống xử lý (KHM: 240522.02)
 4. **Tình trạng mẫu** : Mẫu được niêm phong cẩn thận, mẫu nước vàng nhạt, có cặn lắng
 5. **Nhân viên lấy mẫu** : Tăng Phú Bình, Nguyễn Văn Bạc Đô
 6. **Ngày lấy mẫu** : 22/5/2024
 7. **Thời gian thử nghiệm** : 23/5/2024 – 29/5/2024
 8. **Ngày trả kết quả** : 30/5/2024

STT	Chỉ tiêu	Đơn vị	Kết quả	QCVN 14:2008/BTNMT Giá trị C, Cột B	Tên/số hiệu phương pháp sử dụng
1	pH	-	6,78 ⁽ⁱ⁾	5 – 9	TCVN 6492:2011
2	BOD ₅ (20°C)	mg/L	21	50	SMEWW 5210B:2023
3	Tổng chất rắn lơ lửng (TSS)	mg/L	25	100	TCVN 6625:2000
4	Amoni (tính theo N)	mg/L	< 1,7	10	TCVN 5988:1995
5	Nitrat (NO ₃ ⁻) (tính theo N)	mg/L	16,9	50	SMEWW 4500-NO ₃ ⁻ .E:2023
6	Phosphat (PO ₄ ³⁻) (tính theo P)	mg/L	4,0	10	SMEWW 4500-P.E:2023
7	Tổng Coliforms	MPN / 100 ml	< 1,8	5.000	SMEWW 9221B:2023

Trưởng phòng phân tích

Ngô Thị Bích Thuận

Giám đốc




Nguyễn Thị Ngọc Báu

Ghi chú :


- Các kết quả phân tích chỉ có giá trị đối với mẫu thử phân tích đã mã hóa như trên
- Không được trích sao một phần hay toàn bộ kết quả phân tích nếu không có sự đồng ý bằng văn bản của công ty.
- Thông tin mẫu do phía cơ quan quản lý hoặc doanh nghiệp cung cấp tại hiện trường quan trắc lấy mẫu
- Thời gian lưu thông tin mẫu, bảo lưu mẫu và giải quyết khiếu nại (nếu có) : 7 ngày kể từ ngày trả kết quả
- (i): Chỉ tiêu đo tại hiện trường; KPH: Không phát hiện; LOD: Giới hạn phát hiện
- QCVN 14:2008/BTNMT: Quy chuẩn kỹ thuật quốc gia về nước thải sinh hoạt

MẶT BẰNG TỔNG THỂ

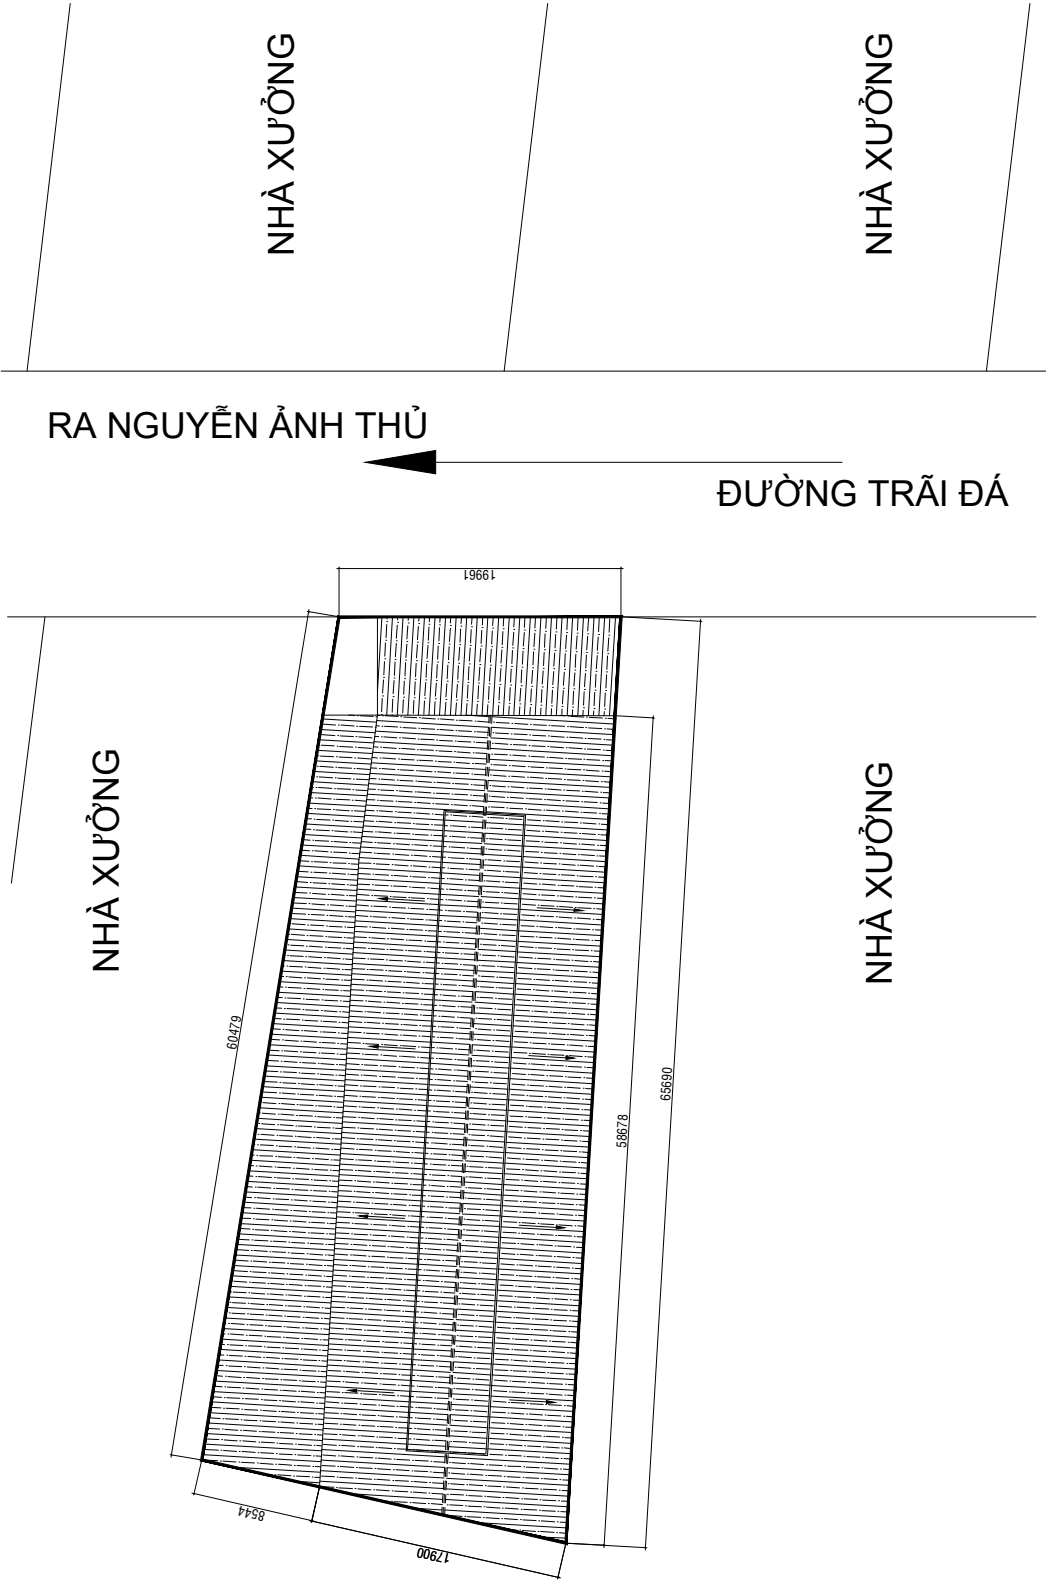


MẶT BẰNG TẦNG TRỆT NHÀ XƯỞNG

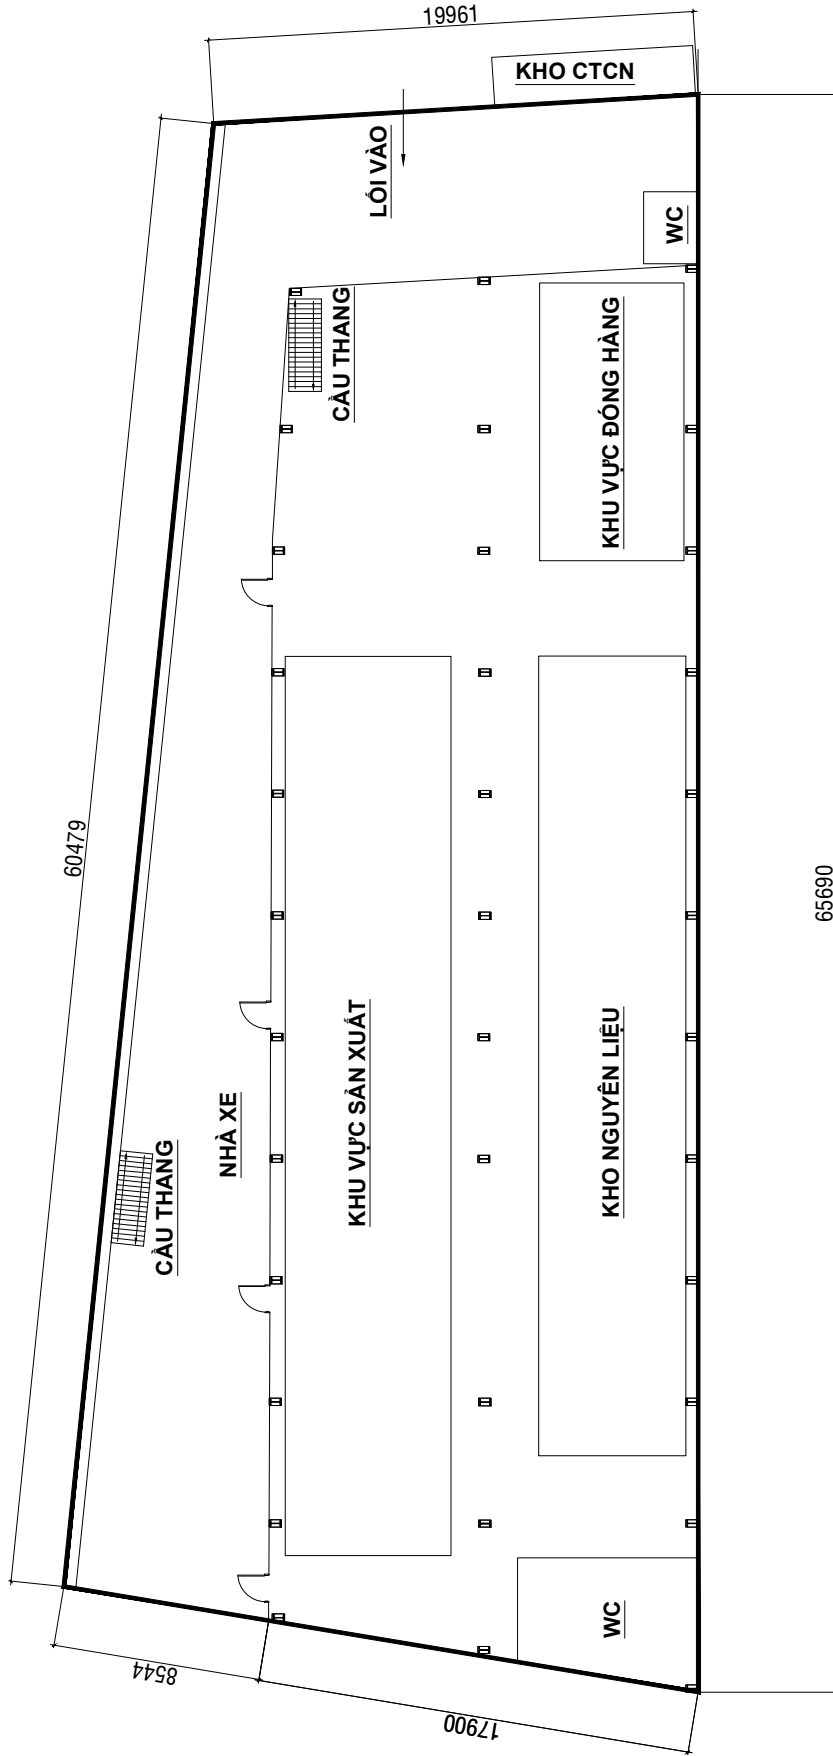


CÔNG TY TNHH MÔI TRƯỜNG ĐỒNG PHÁT
220/118 Đường số 10, Phường 9, Q. Gò Vấp, Tp HCM - Việt Nam

CỘNG HÒA XÃ HỘI CHỦ NGHĨA VIỆT NAM
Độc Lập - Tự Do - Hạnh Phúc
-----000-----

BẢN VẼ HOÀN CÔNG

CÔNG TRÌNH

DỰ ÁN

ĐỊA ĐIỂM

ĐƠN VỊ THỰC HIỆN

: THI CÔNG LẮP ĐẶT THIẾT BỊ, VẬN HÀNH VÀ CHUYỂN GIAO CÔNG NGHỆ HỆ THỐNG XỬ LÝ NƯỚC THẢI


: CÔNG TY TNHH THỜI TRANG QUỐC TẾ HỒNG NGỌC

: 362/104/8 - 362/104/10, ĐƯỜNG HIỆP THÀNH 13, KP.7, P.HIỆP THÀNH, Q.12, TP.HỒ CHÍ MINH.

: CÔNG TY TNHH MÔI TRƯỜNG ĐỒNG PHÁT

TP.HỒ CHÍ MINH, THÁNG 05 NĂM 2024

SƠ ĐỒ QUY TRÌNH CÔNG NGHỆ HỆ THỐNG XỬ LÝ NƯỚC THẢI CÔNG SUẤT 10M3/NGÀY NƯỚC THẢI SAU XỬ LÝ ĐẠT QCVN 14:2008/BTNMT, CỘT B

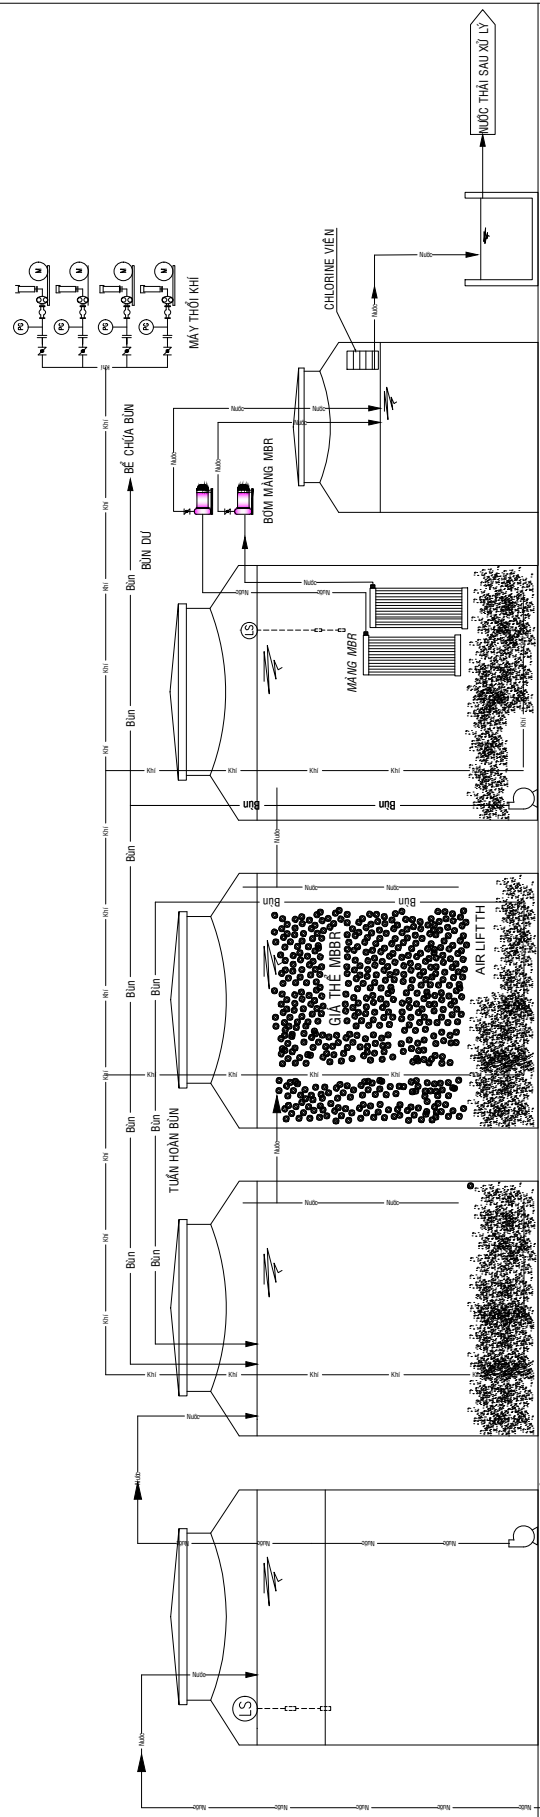

BƠM NƯỚC THẢI
BỂ ĐIỀU HÒA - TK02

BỂ SINH HỌC ANOXIC - TK03

BỂ SINH HỌC MBBR - TK04

BỂ KHỦ TRÙNG - TK05

BỂ SAU XỬ LÝ - TK07

BƠM BÚN
BỂ SINH HỌC MBBR - TK04

BỂ CHỨA BÚN - TK08


DỊCH VỤ MÔI TRƯỜNG

HỒ THU GOM - TK01

GHI CHÚ
 Nước _____ Đường Nước Thải _____ Hoa Chai _____ Đường Hóa Chất _____
 Khí _____ Đường Khí _____ Bùn _____ Đường Bùn _____


MẶT BẰNG TỔNG THỂ HỆ THỐNG XỬ LÝ NƯỚC THẢI CÔNG SUẤT 10 M³/NGÀY.ĐÊM NGUỒN NHẬN QCVN 14:2008/BTNMT, CỘT B

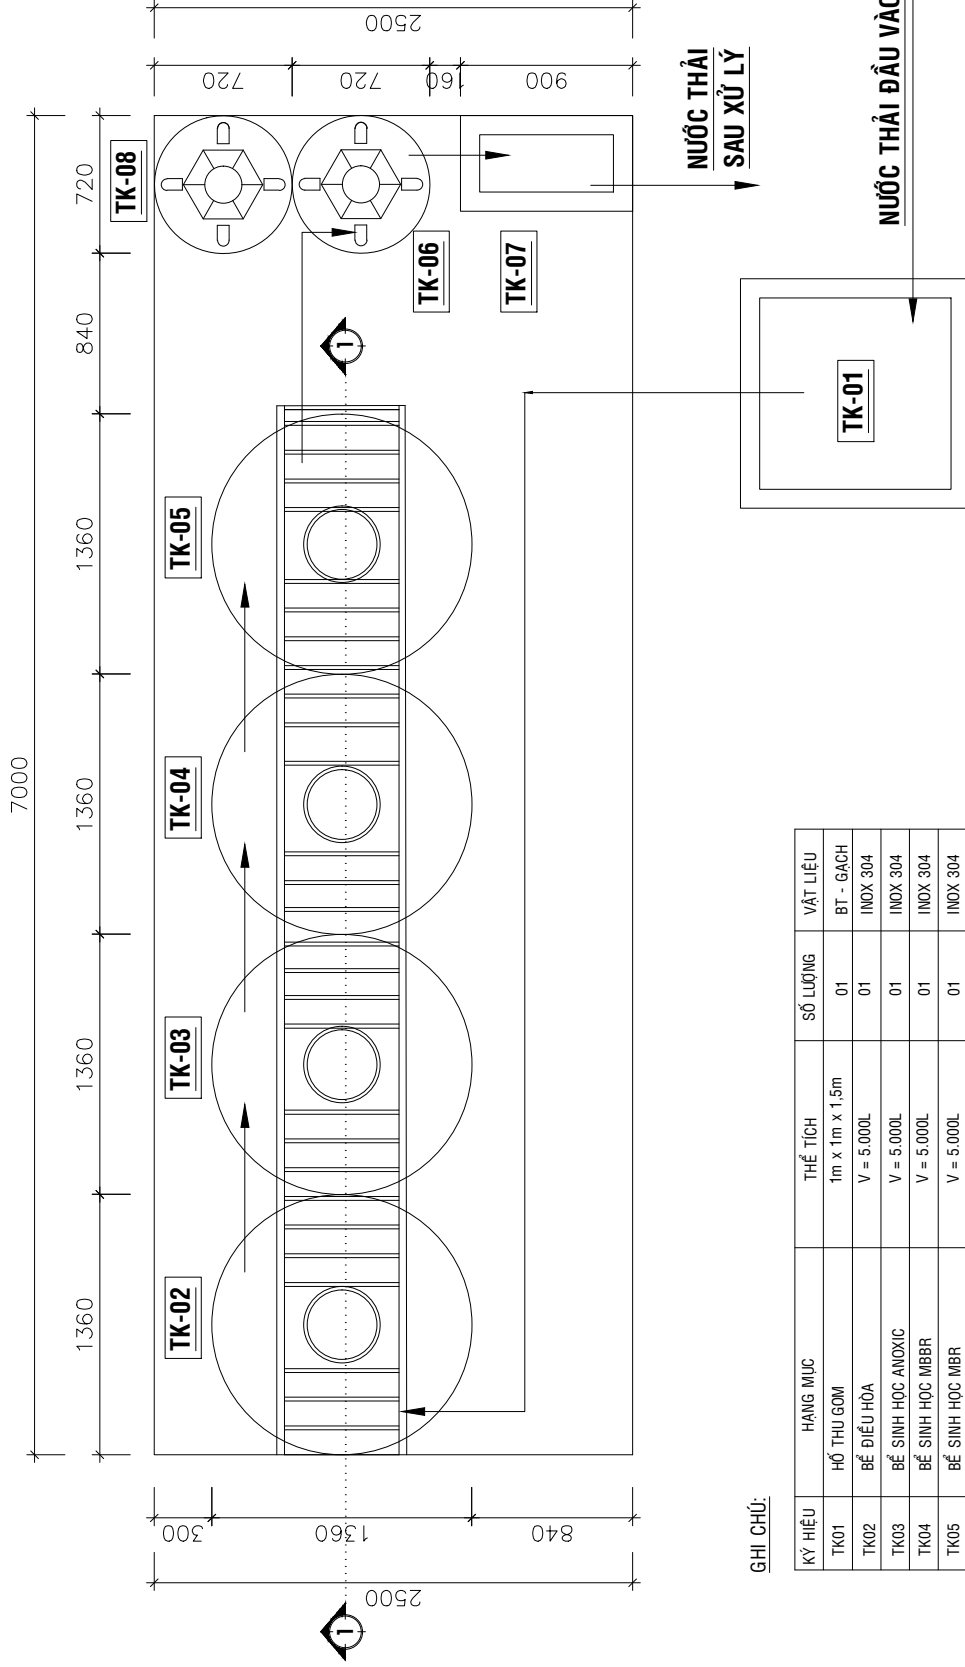

GHI CHÚ:

KÝ HIỆU	HẠNG MỤC	THỂ TÍCH	SỐ LƯỢNG	VẬT LIỆU
TK01	HỒ THU GOM	1m x 1m x 1,5m	01	BT - GẠCH
TK02	BỂ ĐIỀU HÒA	V = 5.000L	01	INOX 304
TK03	BỂ SINH HỌC ANOXIC	V = 5.000L	01	INOX 304
TK04	BỂ SINH HỌC MBBR	V = 5.000L	01	INOX 304
TK05	BỂ SINH HỌC MBR	V = 5.000L	01	INOX 304
TK06	BỂ KHỬ TRÙNG	V = 300L	01	NHỰA PE
TK07	BỂ SAU XỬ LÝ	0,3m x 0,7m x 0,4m	01	BT - GẠCH
TK08	BỂ CHỨA BỤN	V = 300L	01	NHỰA PE

SHU CHU / GENERAL NOTES:

DESCRIPTION OF REVISION:

NO. OF CHANGE REVISIONS:


CÔNG TY TNHH MÔI TRƯỜNG ĐỒNG PHÁT
QUỐC TẾ HỒNG NGỌC

THS. NGUYỄN VĂN KHÁ

THS. NGUYỄN THỊ HẠN



MẶT BẰNG BỐ TRÍ THIẾT BỊ HỆ THỐNG XỬ LÝ NƯỚC THẢI CÔNG SUẤT 10 M3/NGÀY.ĐÊM
NGUỒN NHẬN QCVN 14:2008/BTNMT, CỘT B

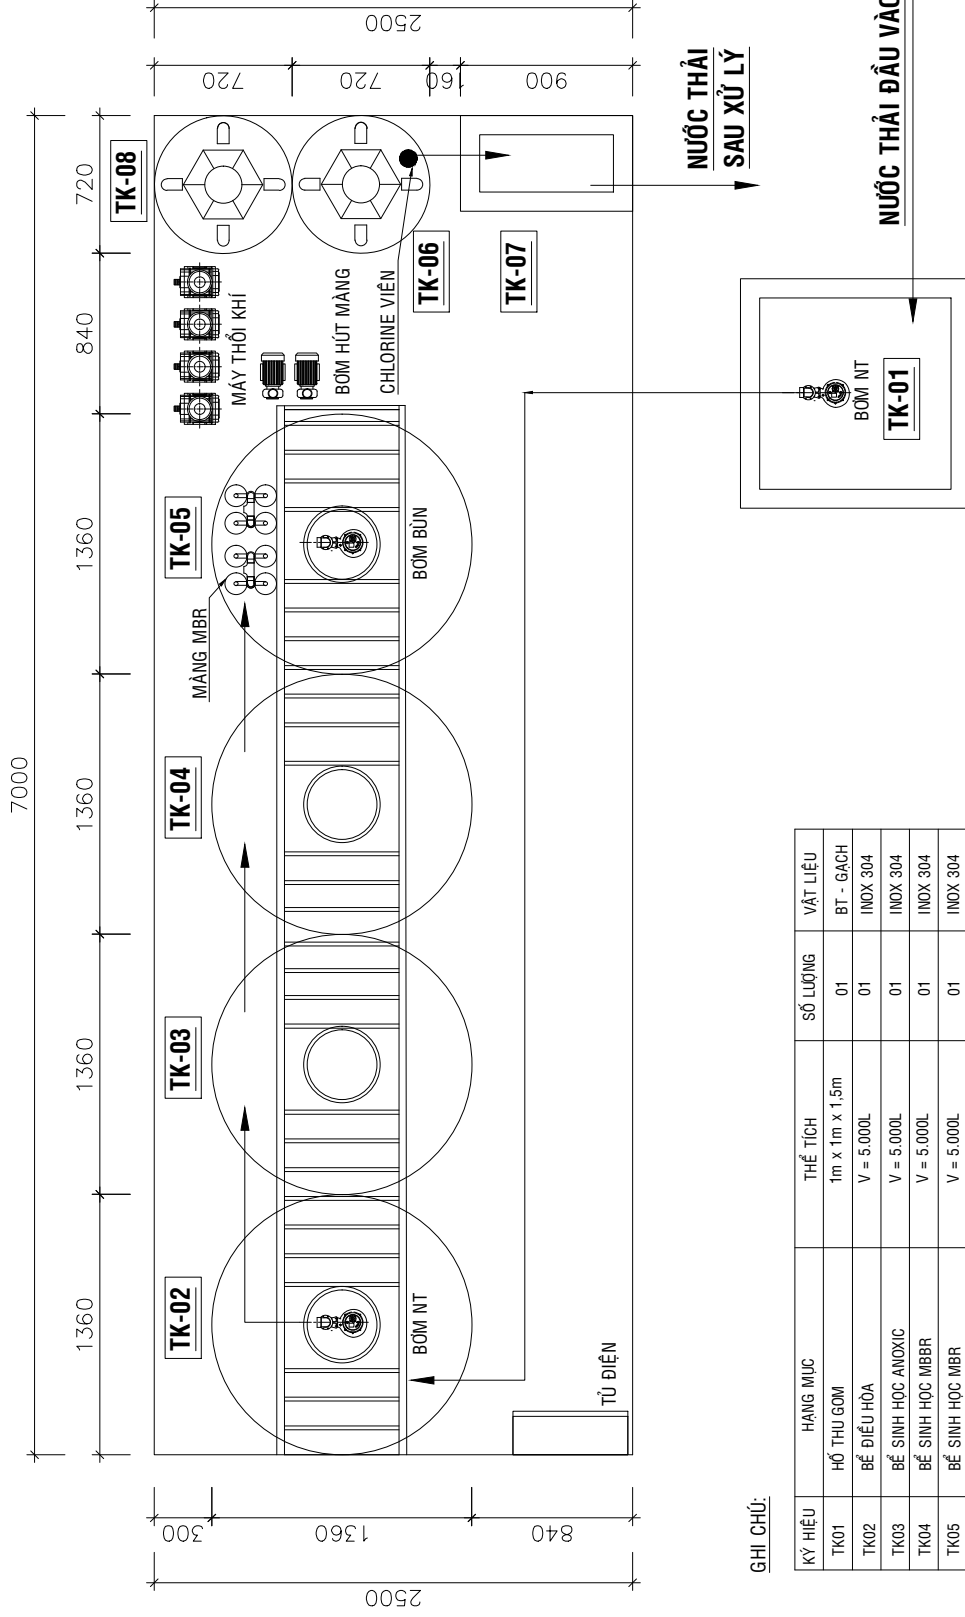


GHI CHÚ:

KÝ HIỆU	HẠNG MỤC	THỂ TÍCH	SỐ LƯỢNG	VẬT LIỆU
TK01	HỒ THU GOM	1m x 1m x 1,5m	01	BT - GẠCH
TK02	BỂ ĐIỀU HÒA	V = 5.000L	01	INOX 304
TK03	BỂ SINH HỌC ANOXIC	V = 5.000L	01	INOX 304
TK04	BỂ SINH HỌC MBBR	V = 5.000L	01	INOX 304
TK05	BỂ SINH HỌC MBR	V = 5.000L	01	INOX 304
TK06	BỂ KHỬ TRÙNG	V = 300L	01	NHỰA PE
TK07	BỂ SAU XỬ LÝ	0,3m x 0,7m x 0,4m	01	BT - GẠCH
TK08	BỂ CHỨA BỤN	V = 300L	01	NHỰA PE

SỐ DẪN VÀO MẶT BẰNG: NGÀY DẪN: 03/05/2024		CÔNG TRÌNH/PROJECT: THI CÔNG, LẬP BẢNG VÀI VÀN HÌNH HỆ THỐNG XỬ LÝ NƯỚC THẢI CÔNG SUẤT 10 M3/NGÀY.ĐÊM NGUỒN NHẬN QCVN 14:2008/BTNMT, CỘT B		SỐ DẪN VÀO MẶT BẰNG: BẢNG CHẾ: BPHC 04	
MÔ TẢ CÔNG TRÌNH/REVISION: MỤC ĐÍCH/PHẠM VI/SCOPE OF WORK: TRÌNH Duyệt <input type="checkbox"/> EPR APPROVAL THẨM KẾ <input type="checkbox"/> EPR VERIFICATION THỰC CÔNG <input type="checkbox"/> EPR CONSTRUCTION BÁO GIÁ <input type="checkbox"/> EPR ESTIMATE HOÀN CÔNG <input checked="" type="checkbox"/> AS-BUILT		CÔNG TY TNHH MÔI TRƯỜNG ĐỒNG PHÁT 220/18 ĐƯỜNG SỐ 10, PHƯỜNG 9, QUẬN GÒ VẤP, TP. HỒ CHÍ MINH		TÊN NHÀ VÈ/DRAWING TITLE: MẶT BẰNG BỐ TRÍ THIẾT BỊ HỆ THỐNG XỬ LÝ NƯỚC THẢI	
QUẢN LÝ KỸ THUẬT/TECH MANAGER: KỸ SƯ KỸ THUẬT/KS KIỂM TRA/INSPECTOR B.C.: KỸ SƯ TÀI DẠY		VẼ/CHẠM B.Đ: KỸ SƯ KỸ THUẬT/KS KIỂM TRA/INSPECTOR B.C.: KỸ SƯ TÀI DẠY		SỐ DẪN VÀO MẶT BẰNG: NGÀY DẪN: 03/05/2024	

MẶT BẰNG ĐƯỜNG ỐNG CÔNG NGHỆ HỆ THỐNG XỬ LÝ NƯỚC THẢI CÔNG SUẤT 10 M³/NGÀY.ĐÊM NGUỒN NHẬN QCVN 14:2008/BTNMT, CỘT B

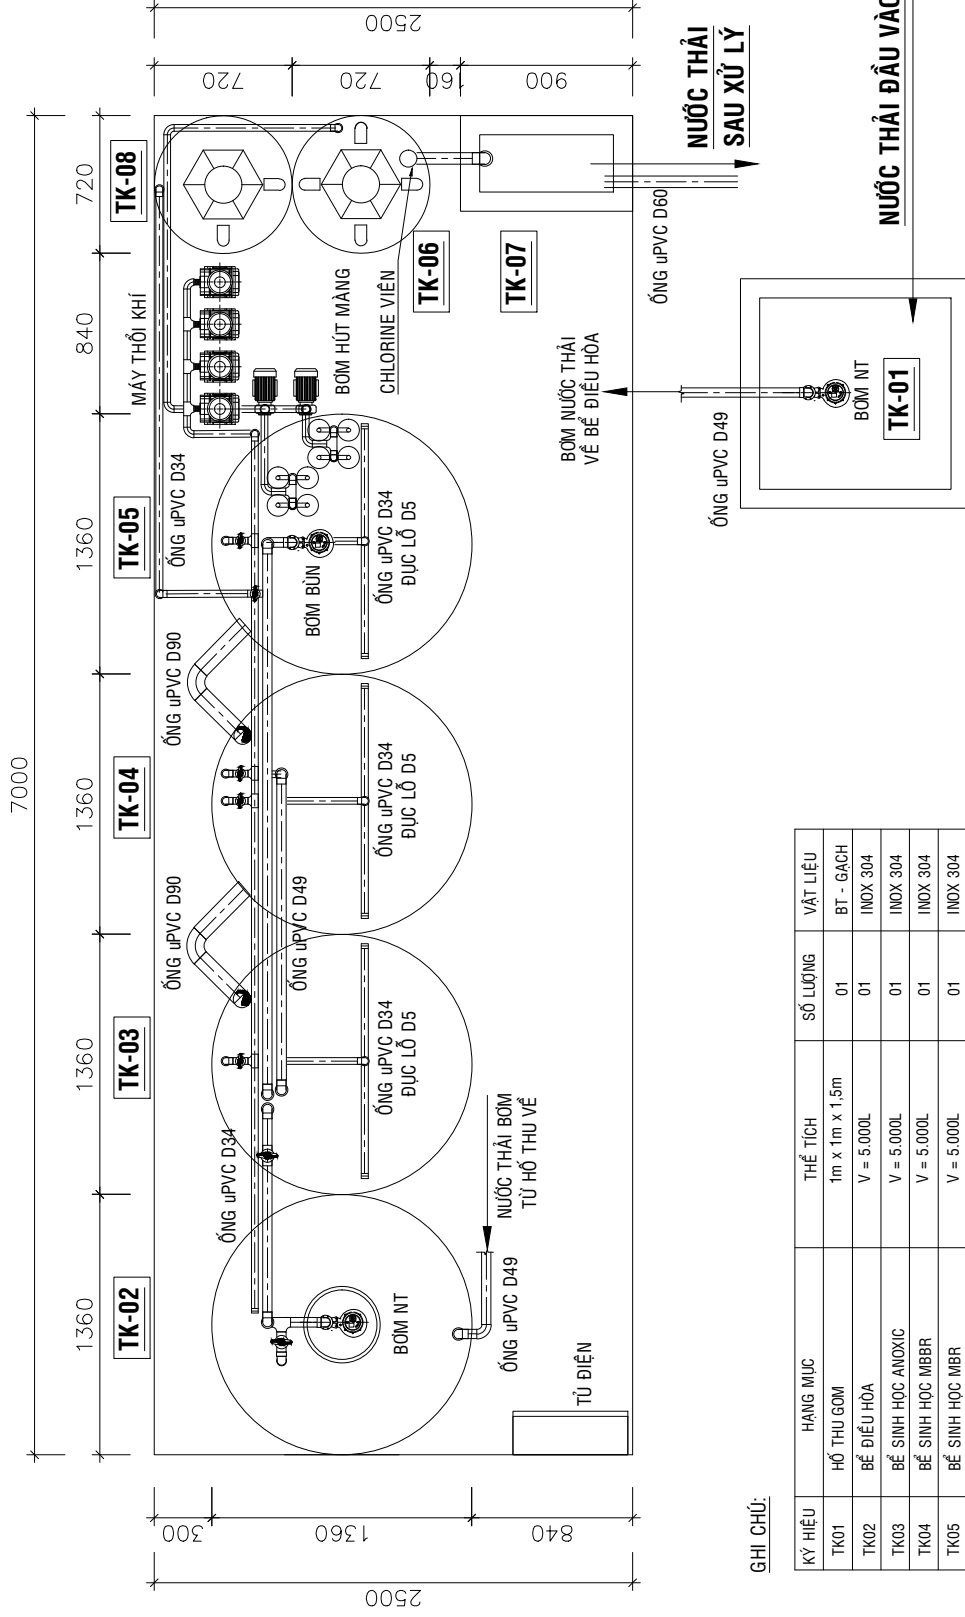


GHI CHÚ:

KÝ HIỆU	HẠNG MỤC	THỂ TÍCH	SỐ LƯỢNG	VẬT LIỆU
TK01	HỒ THU GOM	1m x 1m x 1,5m	01	BT - GẠCH
TK02	BỂ ĐIỀU HÒA	V = 5.000L	01	INOX 304
TK03	BỂ SINH HỌC ANOXIC	V = 5.000L	01	INOX 304
TK04	BỂ SINH HỌC MBBR	V = 5.000L	01	INOX 304
TK05	BỂ SINH HỌC MBR	V = 5.000L	01	INOX 304
TK06	BỂ KHỬ TRÙNG	V = 300L	01	NHỰA PE
TK07	BỂ SAU XỬ LÝ	0,3m x 0,7m x 0,4m	01	BT - GẠCH
TK08	BỂ CHỨA BÚN	V = 300L	01	NHỰA PE

SỐ QUẢN LÝ DỰ ÁN: NGÀY CHẤM: 03/05/2024	CÔNG TRÌNH / PROJECT: THI CÔNG, LẬP BẢNG VÀN VÀNH HỆ THỐNG XỬ LÝ NƯỚC THẢI CÔNG SUẤT 10 M ³ /NGÀY.ĐÊM NGUỒN NHẬN QCVN 14:2008/BTNMT, CỘT B	SỐ QUẢN LÝ MÔ HÌNH: NGÀY CHẤM: 05/05/2024	TÊN NHÀ VẼ / DRAWING TITLE: MẶT BẰNG ĐƯỜNG ỐNG CÔNG NGHỆ HỆ THỐNG XỬ LÝ NƯỚC THẢI	SỐ QUẢN LÝ MÔ HÌNH: NGÀY CHẤM: 05/05/2024	TÊN NHÀ VẼ / DRAWING TITLE: MẶT BẰNG ĐƯỜNG ỐNG CÔNG NGHỆ HỆ THỐNG XỬ LÝ NƯỚC THẢI

**MẶT BẰNG ĐƯỜNG ống DẪN KHÍ HỆ THỐNG XỬ LÝ NƯỚC THẢI CÔNG SUẤT 10 M³/NGÀY.ĐỀM
NGUỒN NHẬN QCVN 14:2008/BTNMT, CỘT B**

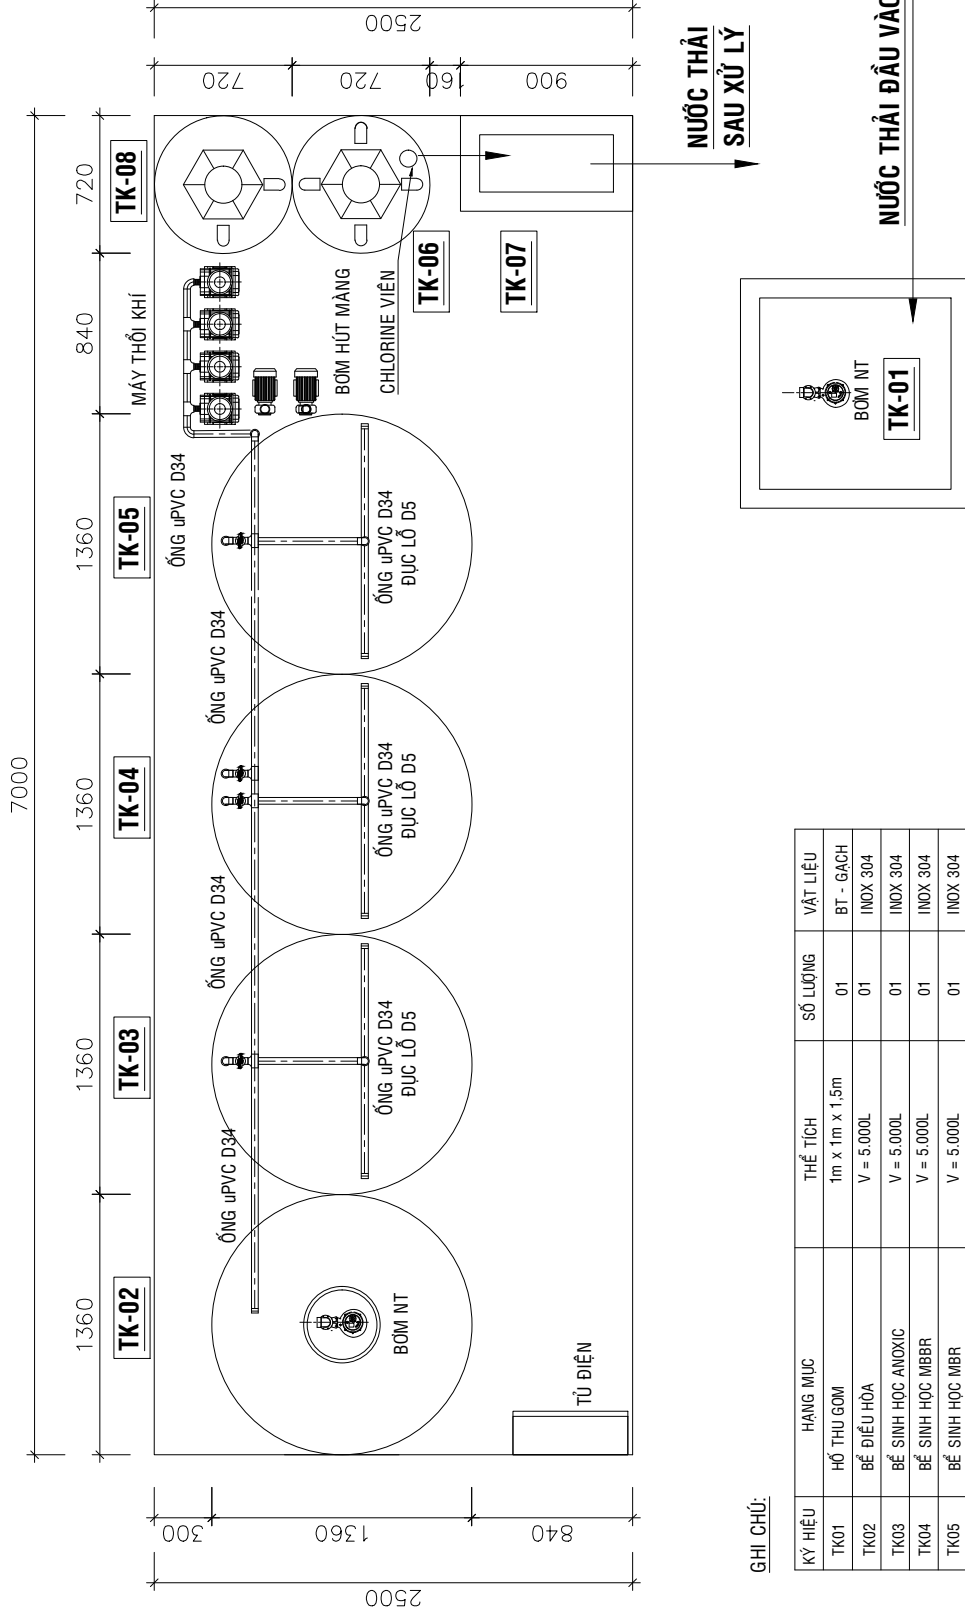


GHI CHÚ:

KÝ HIỆU	HẠNG MỤC	THỂ TÍCH	SỐ LƯỢNG	VẬT LIỆU
TK01	HỒ THU GOM	1m x 1m x 1,5m	01	BT - GẠCH
TK02	BỂ ĐIỀU HÒA	V = 5.000L	01	INOX 304
TK03	BỂ SINH HỌC ANOXIC	V = 5.000L	01	INOX 304
TK04	BỂ SINH HỌC MBBR	V = 5.000L	01	INOX 304
TK05	BỂ SINH HỌC MBR	V = 5.000L	01	INOX 304
TK06	BỂ KHỬ TRÙNG	V = 300L	01	NHỰA PE
TK07	BỂ SAU XỬ LÝ	0,3m x 0,7m x 0,4m	01	BT - GẠCH
TK08	BỂ CHỨA BỤN	V = 300L	01	NHỰA PE

SỐ QUẢN LÝ DỰ ÁN: _____ NGÀY DẪN: 03/05/2024 SỐ QUẢN LÝ: BVHC 06 TÊN DỰ ÁN: _____		CÔNG TRÌNH: _____ THỊ TRƯỜNG: _____ XỬ LÝ NƯỚC THẢI CÔNG SUẤT 10 M ³ /NGÀY.ĐỀM NGUỒN NHẬN QCVN 14:2008/BTNMT, CỘT B	

MẶT BẰNG ĐƯỜNG ỐNG DẪN NƯỚC XỬ LÝ NƯỚC THẢI CÔNG SUẤT 10 M³/NGÀY.ĐỀM NGUỒN NHẬN QCVN 14:2008/BTNMT, CỘT B

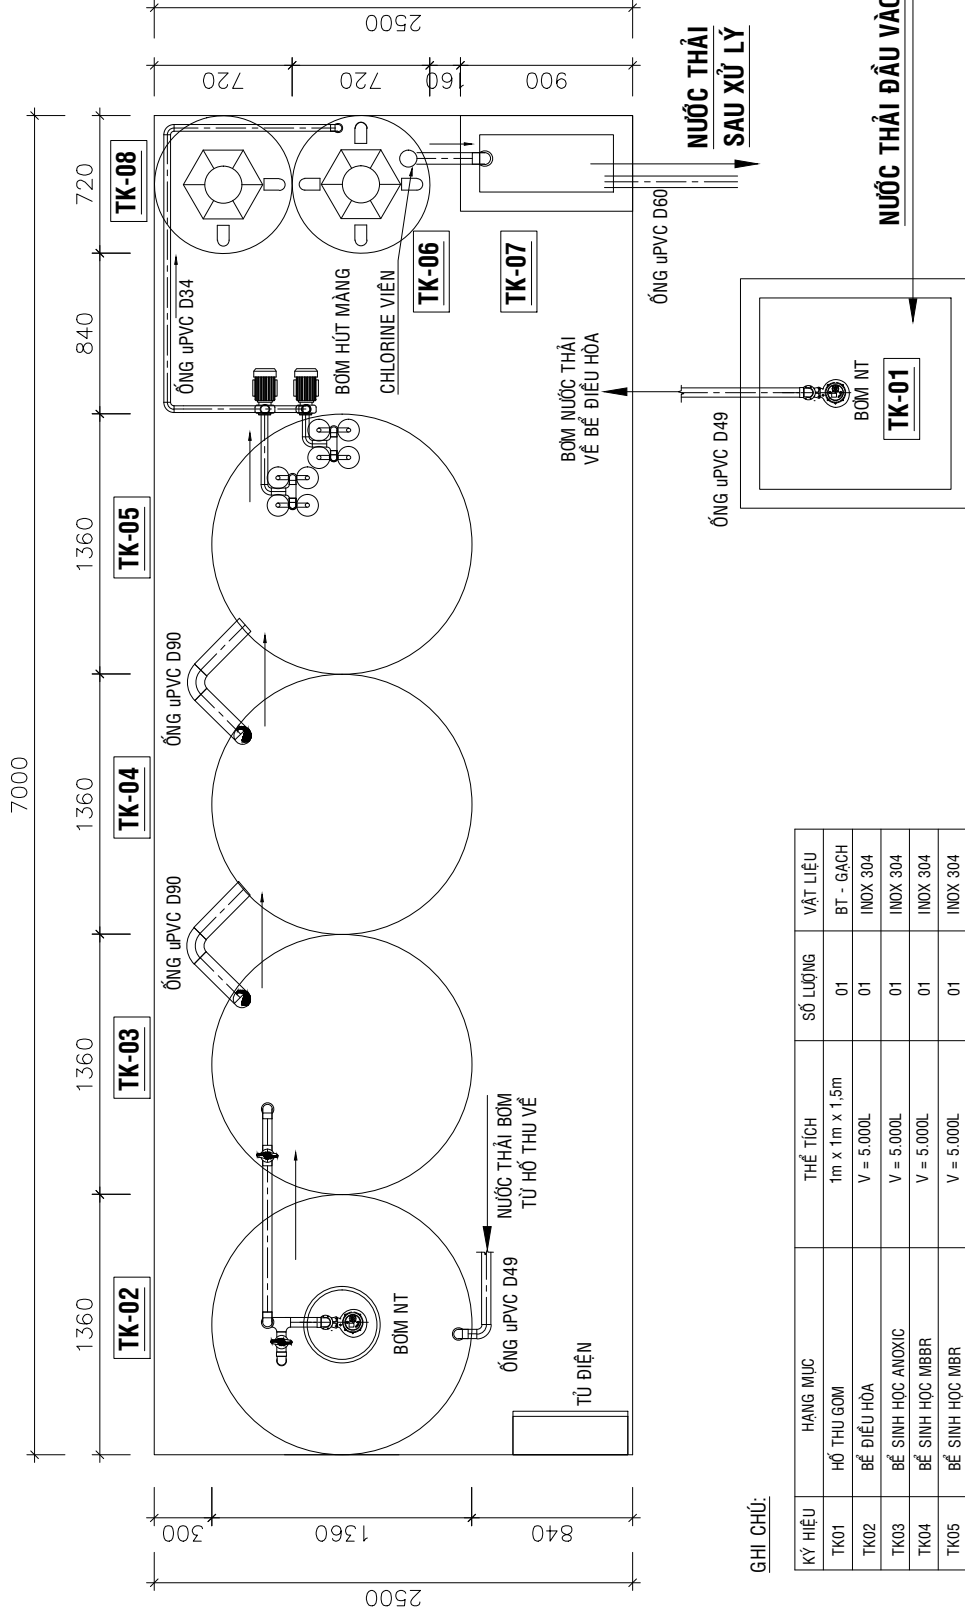


GHI CHÚ:

KÝ HIỆU	HẠNG MỤC	THỂ TÍCH	SỐ LƯỢNG	VẬT LIỆU
TK01	HỒ THU GOM	1m x 1m x 1,5m	01	BT - GẠCH
TK02	BỂ ĐIỀU HÒA	V = 5.000L	01	INOX 304
TK03	BỂ SINH HỌC ANOXIC	V = 5.000L	01	INOX 304
TK04	BỂ SINH HỌC MBBR	V = 5.000L	01	INOX 304
TK05	BỂ SINH HỌC MBR	V = 5.000L	01	INOX 304
TK06	BỂ KHỬ TRÙNG	V = 300L	01	NHỰA PE
TK07	BỂ SAU XỬ LÝ	0,3m x 0,7m x 0,4m	01	BT - GẠCH
TK08	BỂ CHỨA BỤN	V = 300L	01	NHỰA PE

GHI CHÚ CHUNG (GENERAL NOTES): MỨC ĐỘ CHÍNH SẴN (REVISIONS): MỤC ĐÍCH (PURPOSE): TRÌNH Duyệt: <input type="checkbox"/> FOR APPROVAL THẨM KẾ: <input type="checkbox"/> FOR VERIFICATION THI CÔNG: <input type="checkbox"/> FOR CONSTRUCTION BÁO GIÁ: <input type="checkbox"/> FOR ESTIMATE HOÀN CÔNG: <input checked="" type="checkbox"/> AS-BUILT		CÔNG TY TƯ VẤN THIẾT KẾ (CONSULTANT): CÔNG TY TNHH MỚI TRƯỜNG ĐỒNG PHÁT 220/18 ĐƯỜNG SỐ 10, PHƯỜNG 9, QUẬN GÒ VẤP, TP. HỒ CHÍ MINH TÊN NHÀ VÈ (DRAWING TITLE): MẶT BẰNG ĐƯỜNG ỐNG DẪN NƯỚC HỆ THỐNG XỬ LÝ NƯỚC THẢI		SỐ DẪN VÀO (JOB NO.): NGÀY DATE: 03/05/2024 SỐ QUẢN LÝ (DRAWING NO.): BPHC 07 TÊN NHÀ VÈ (JOB NO.): NTS	
CHỦ ĐẦU TƯ (CLIENT): CÔNG TY TNHH MỚI TRƯỜNG ĐỒNG PHÁT 220/18 ĐƯỜNG SỐ 10, PHƯỜNG 9, QUẬN GÒ VẤP, TP. HỒ CHÍ MINH TÊN NHÀ VÈ (DRAWING TITLE): MẶT BẰNG ĐƯỜNG ỐNG DẪN NƯỚC HỆ THỐNG XỬ LÝ NƯỚC THẢI		CHẾ ĐỘ (SCALE): 1:1 TÊN NHÀ VÈ (DRAWING TITLE): MẶT BẰNG ĐƯỜNG ỐNG DẪN NƯỚC HỆ THỐNG XỬ LÝ NƯỚC THẢI		SỐ QUẢN LÝ (JOB NO.): NTS	

MẶT CẮT 1-1

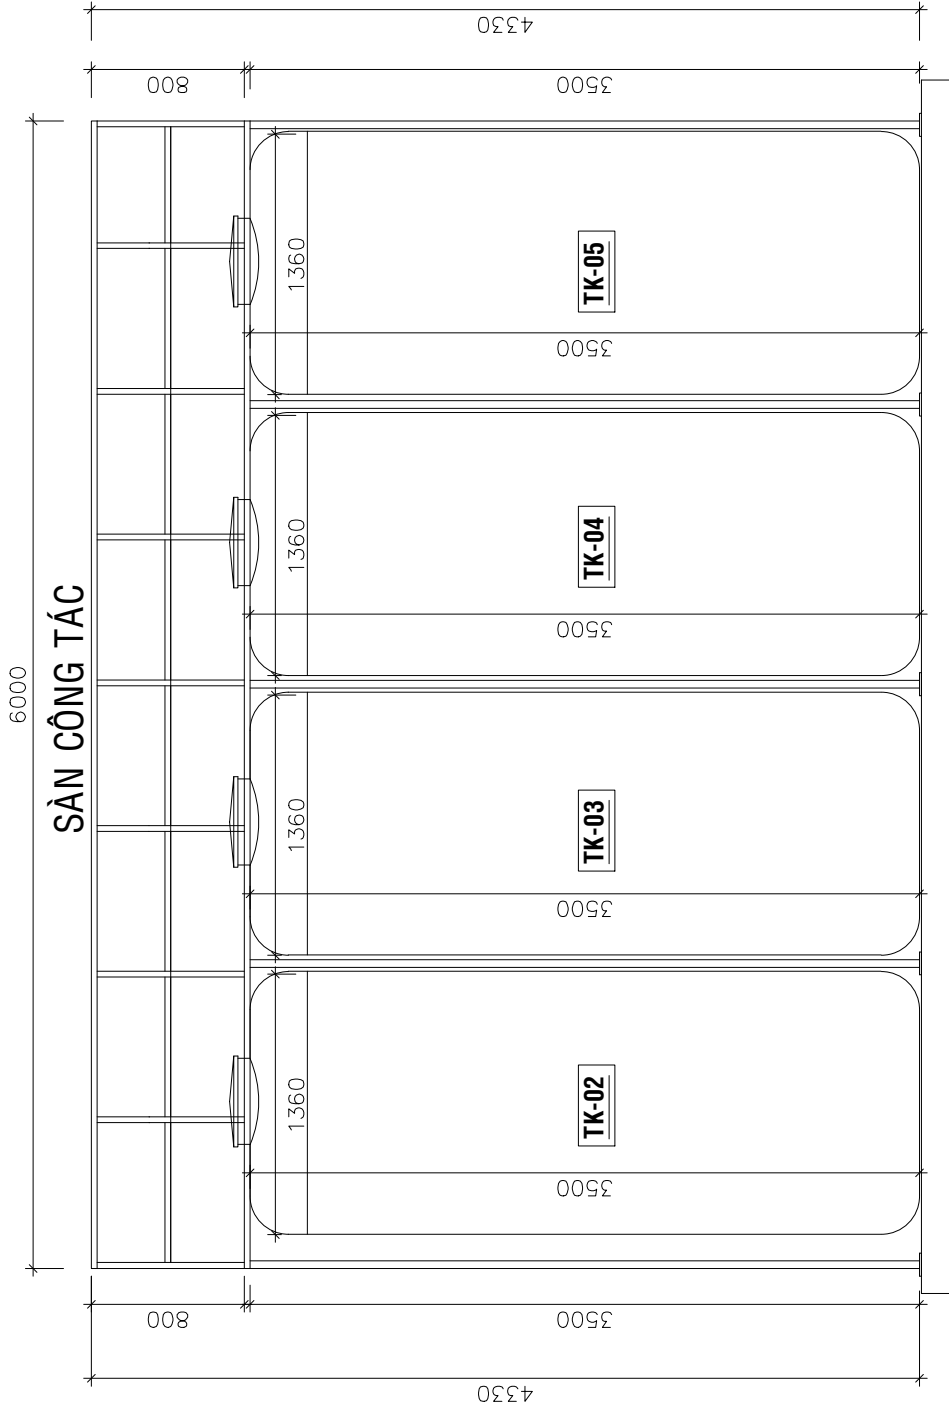

GENERAL NOTES:

DESCRIPTION OF REVISION:

NO. OF CHANGE REVISION BY:

DATE OF ISSUE:

PROJECT NAME:

PROJECT NO.:

DATE:

SCALE:

PROJECT NO.:

DATE:

PROJECT NAME:

PROJECT NO.:


CÔNG TY TNHH MÔI TRƯỜNG ĐỒNG PHÁT
220118 ĐƯỜNG SỐ 10, PHƯỜNG 9, QUẬN GÒ VẤP, TP. HỒ CHÍ MINH


